
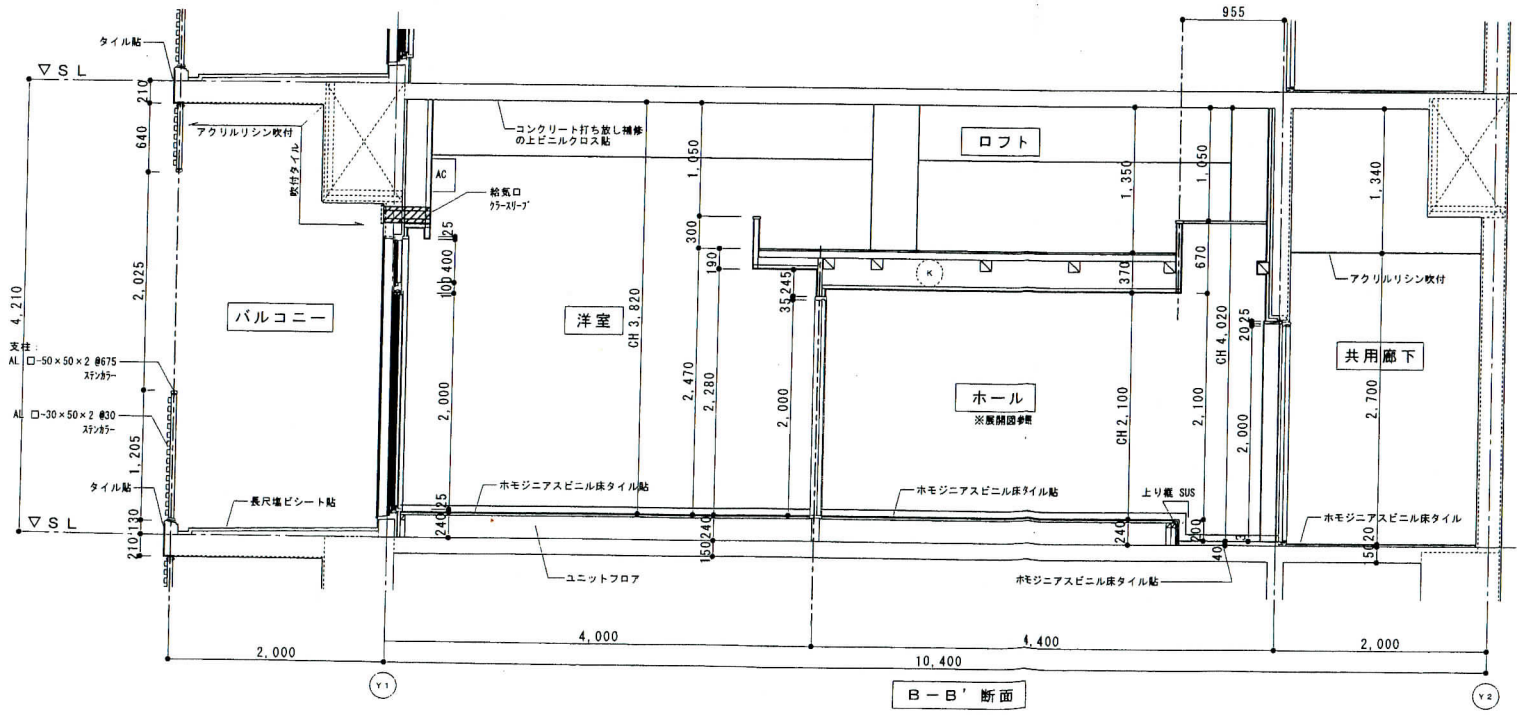
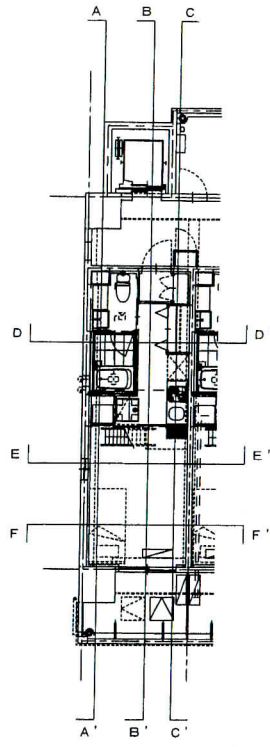


DESIGN
QUALITY
COST
CULTURE
ENVIRONMENT

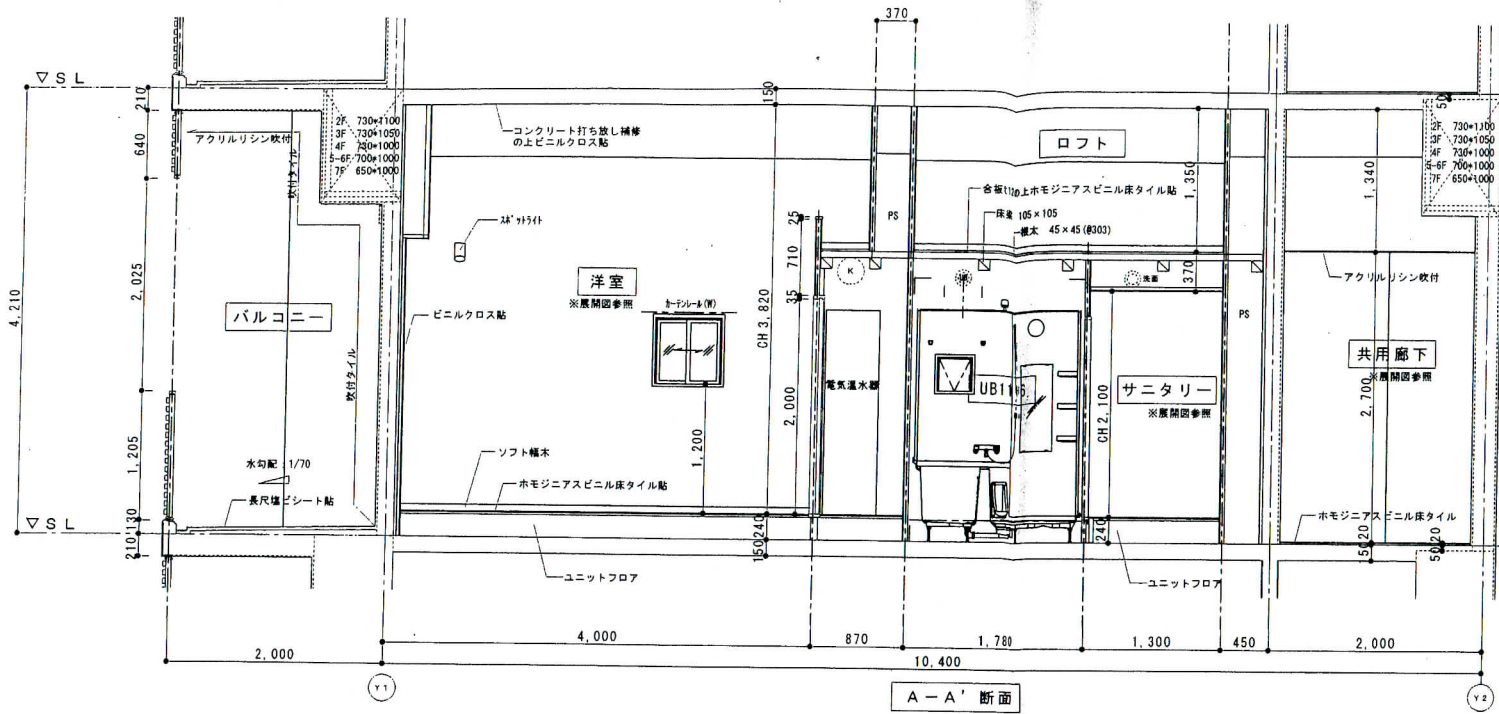

EV


※柱・梁の断面寸法に食い違いがある場合は、構造図を優先とする

竣工図
'09. 3. 14

AGR ARCHITECT'S OFFICE

サンコー グランフーテージ
基準断面図 (1)
date '08. 01. 25
scale 1/50
アグル建築事務所
一級建築士事務所 一級建築士 108903 岡村 博
no A-14-1

checked date
checked date
checked date

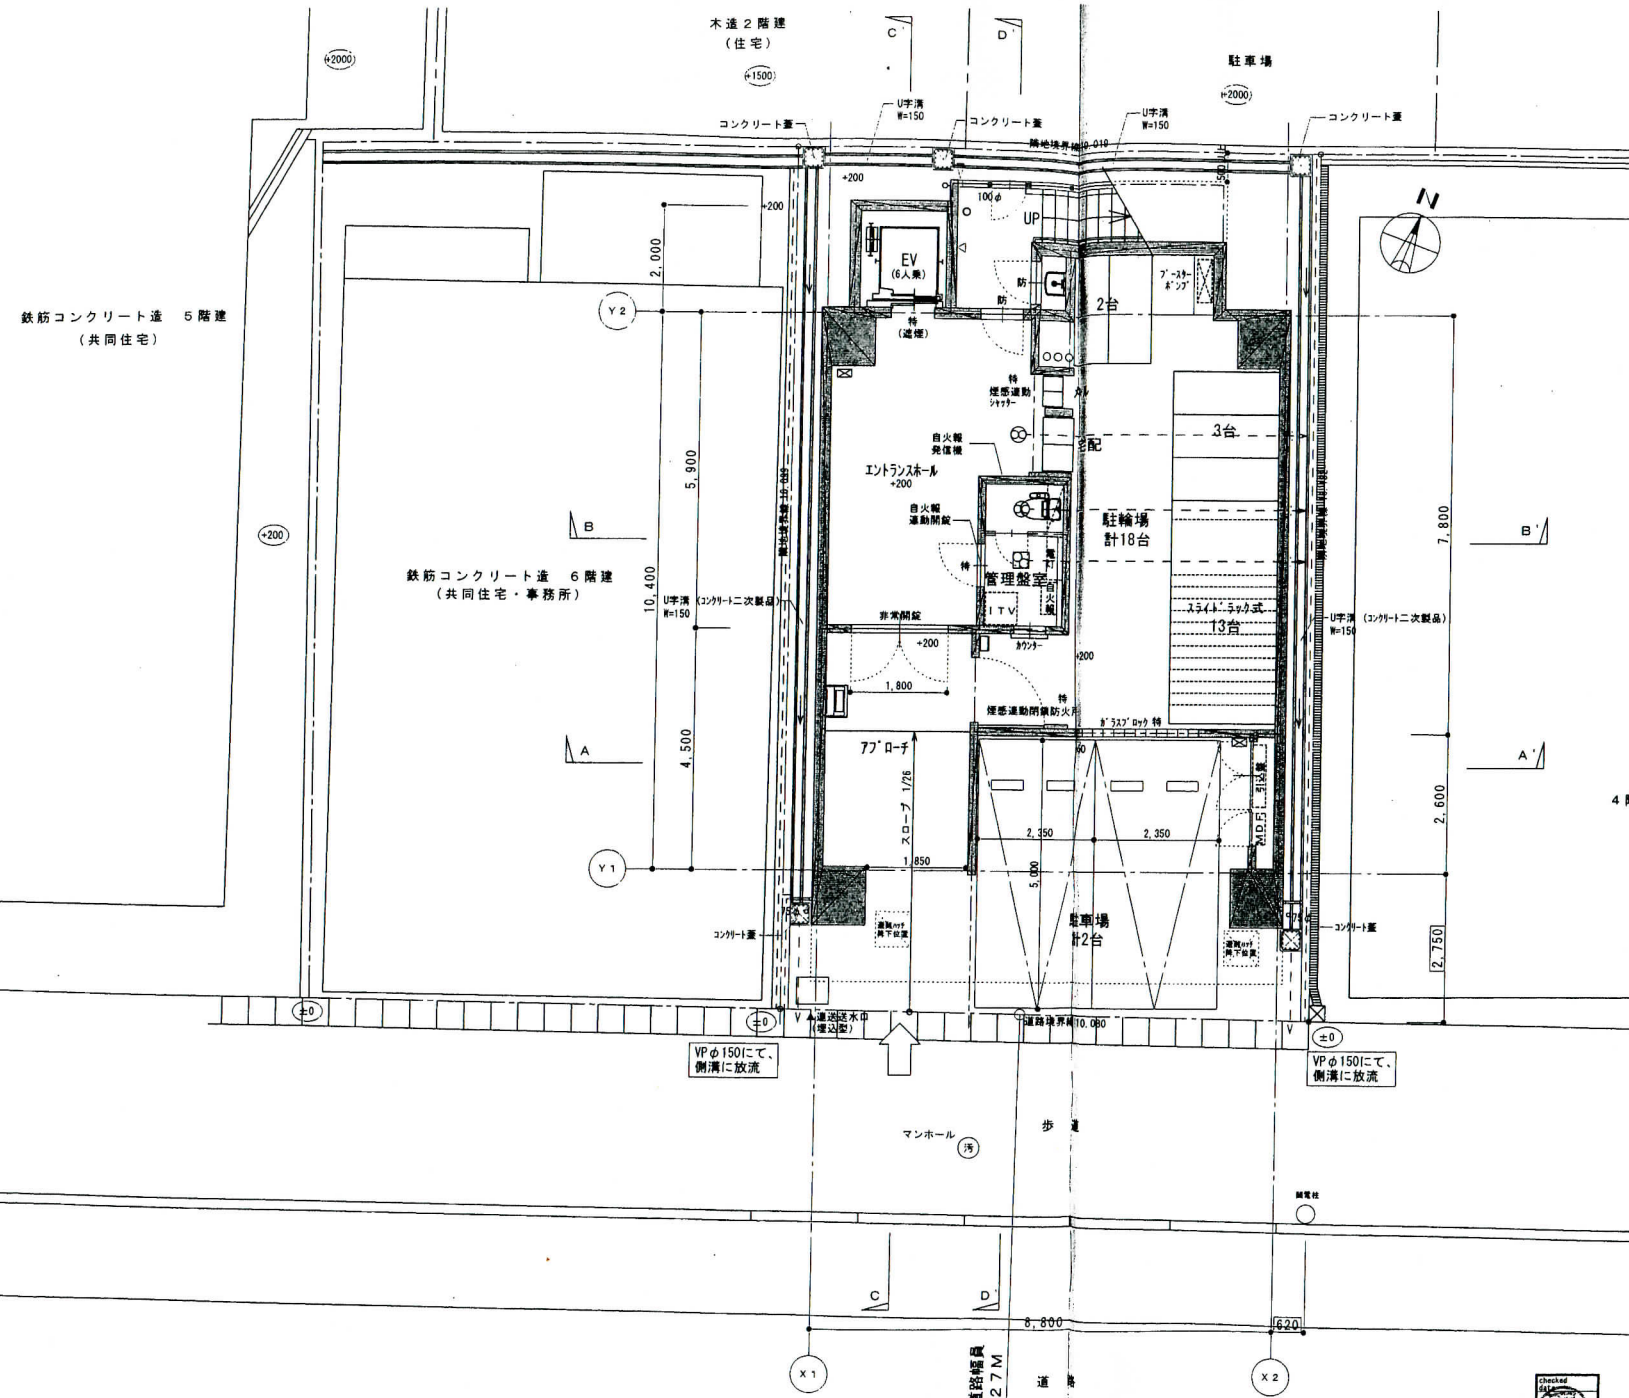

凡例 [全階共通]	
	鉄筋コンクリート壁
	木軸壁
	緩縁 特記なき限りカー-VU
	室外機
	消火器 ABC10型 バンド固定 表示プレート(エントランスは消火器ボックス)
	雨水会所
	緩縁ハッチ600角
	階数表示板
	スリット 80
	モルタルコテ押えの上 塩ビシート貼 側溝・幅木:ウレタン塗膜防水
	ウレタン塗膜防水

4階建

VPφ150にて、側溝に放流

VPφ150にて、側溝に放流

都市計画図 3.3.13 山手幹線 工事中
(主要地方道 長田・橋・日尾線)
長42条1項4号

竣工図
'09.3.14


Checked
Date
Checked
Date
Checked
Date

サンコー グランフォーテージ
配置図兼1階平面図兼外構計画図
(雨水・排水計画) date '08.01.25
scale 1/100

AGR ARCHITECT'S OFFICE

アグル建築事務所
一級建築士事務所 一級建築士 108903 岡村 博
No. A-11-1

DESIGN
QUALITY
COST
CULTURE
ENVIRONMENT

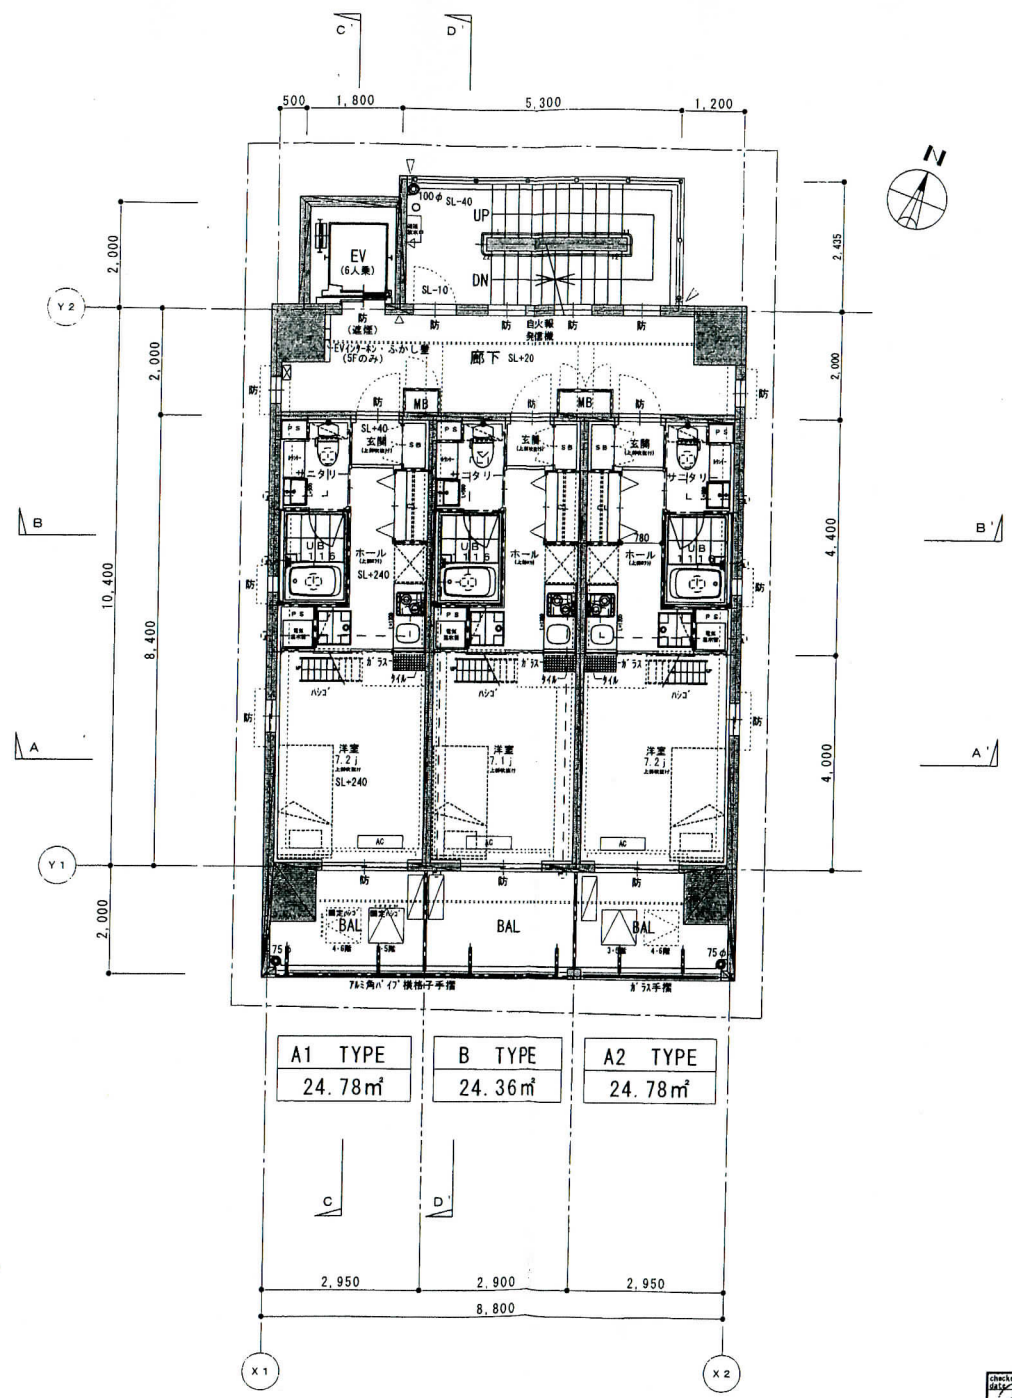


凡例 [全階共通]

	鉄筋コンクリート壁
	木軸壁
	織物 特記なき限りカ-ⅤⅤ
	室外機
	消火器 ABC10型 バンド固定 表示プレート (エントランスは消火器ボックス)
	雨水会所
	避難ハッチ600角
	階数表示板
	スリット 80
	モルタルコテ押えの上 塩ビシート貼
	割溝・幅木: ウレタン塗膜防水
	ウレタン塗膜防水



A1 TYPE	B TYPE	A2 TYPE
24.78㎡	24.36㎡	24.78㎡

竣工図
09.3.14

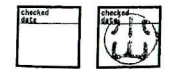

サンコー グランフォーテージ
3-6階平面図
agr ARCHITECT'S OFFICE
アグル建築事務所
一級建築士事務所 一級建築士 108903 岡村 博
DATE '08.01.25
SCALE 1/100
A-11-3

DESIGN
QUALITY
COST
CULTURE
ENVIRONMENT

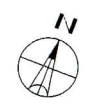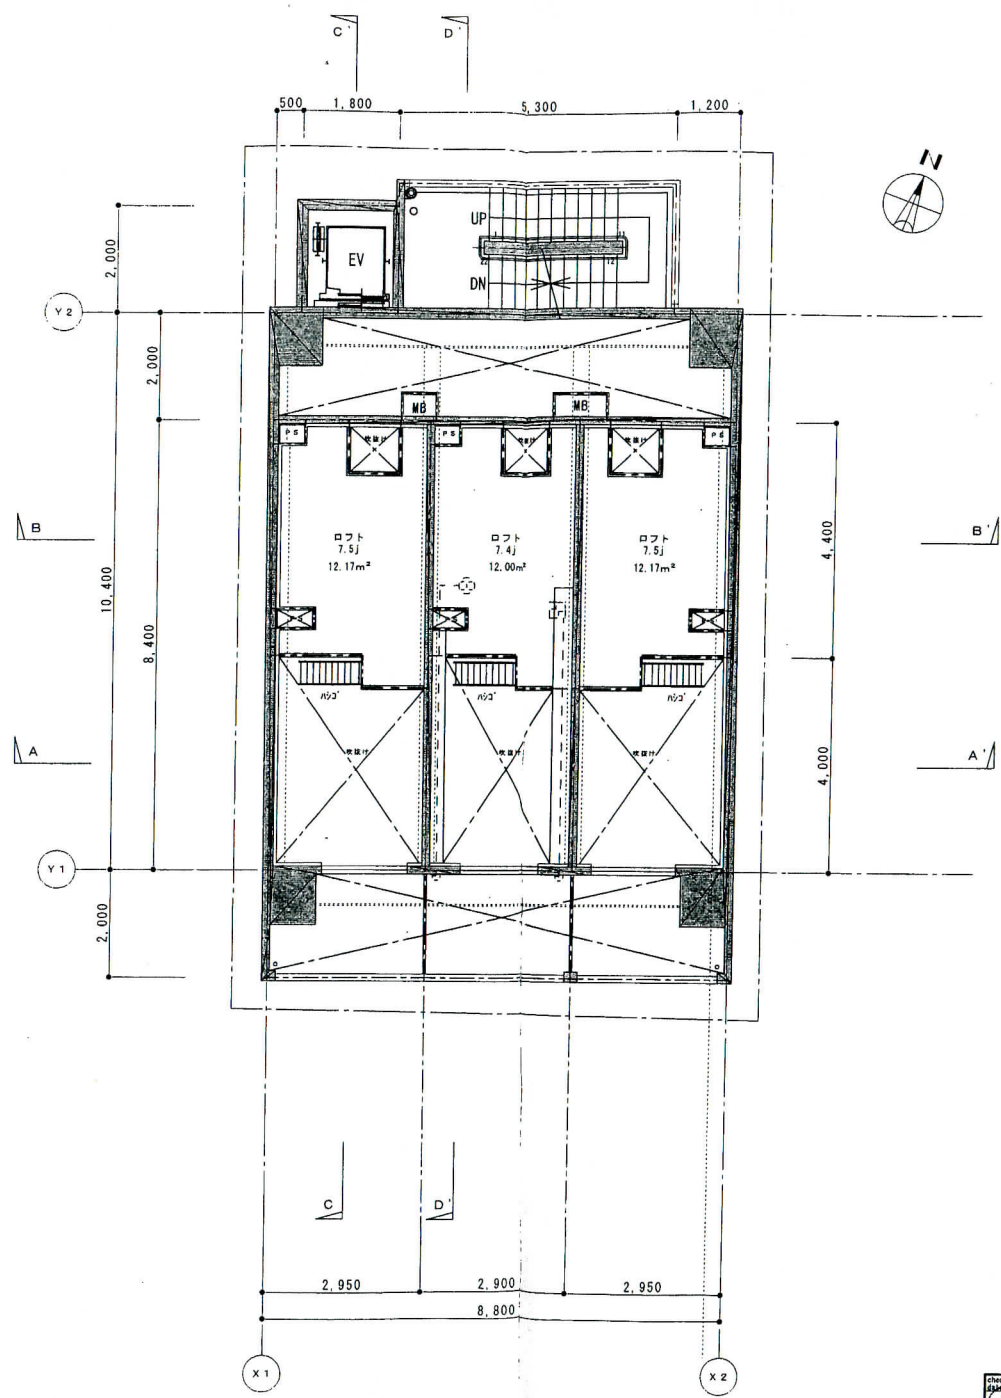

凡例 [全階共通]

	鉄筋コンクリート壁
	木軸壁
	縦梯 特記なき限りか-7U
	室外機
	消火器 ABC10型
	バンド固定 表示プレート (エントランスは消火器ボックス)
	雨水会所
	避難ハッチ600角
	階数表示板
	スリット 80
	モルタルコテ押えの上 塩ビシート貼 側溝・幅木:ウレタン塗膜防水
	ウレタン塗膜防水

竣工図
'09.3.14

checked
date

サンコー グランフォーテージ
2-7階 ロフト平面図
DATE '08.01.25
SCALE 1/100
AGR ARCHITECT'S OFFICE
アグル建築事務所
一級建築士事務所 一級建築士 108903 岡村 博
A-11-5